



+ 3,20 m - ES SZINT ALAPRAJZA

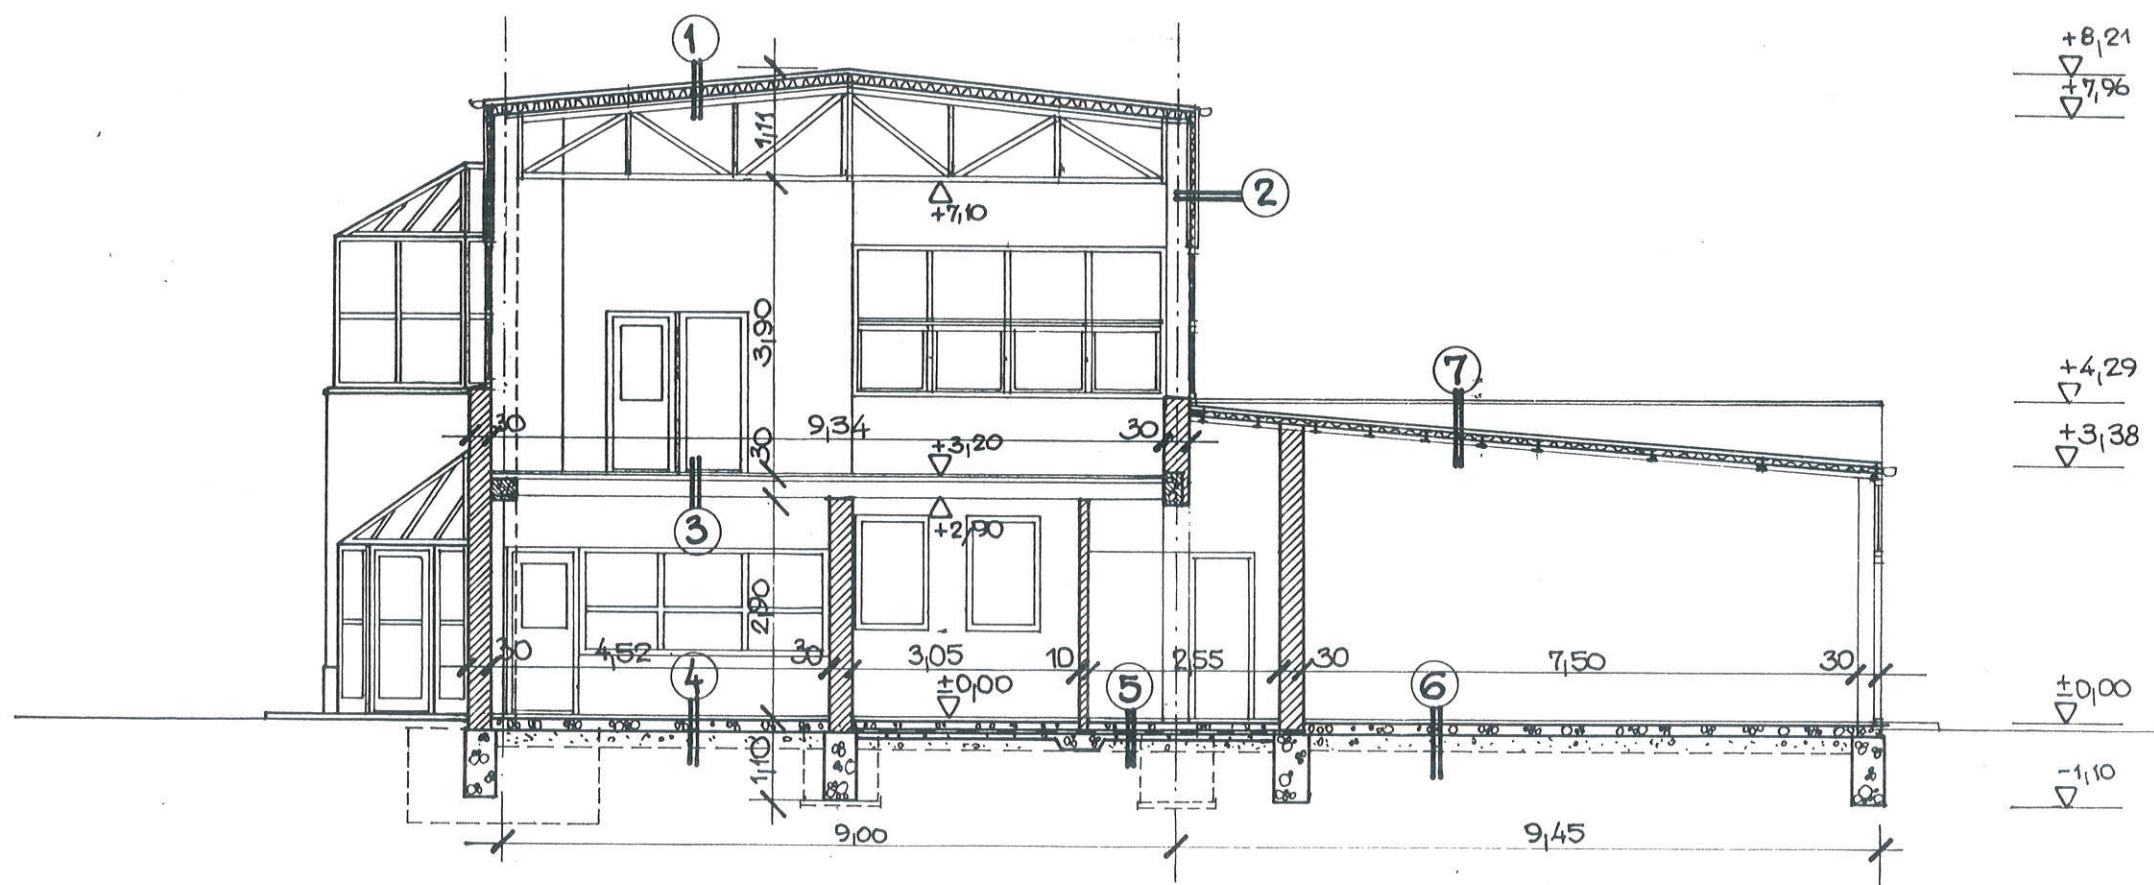

A - A METSZET


MEGJEGYZÉS:

RÉTEGEK LEÍRÁSÁT A B-B METSZET
TARTALMAZZA!


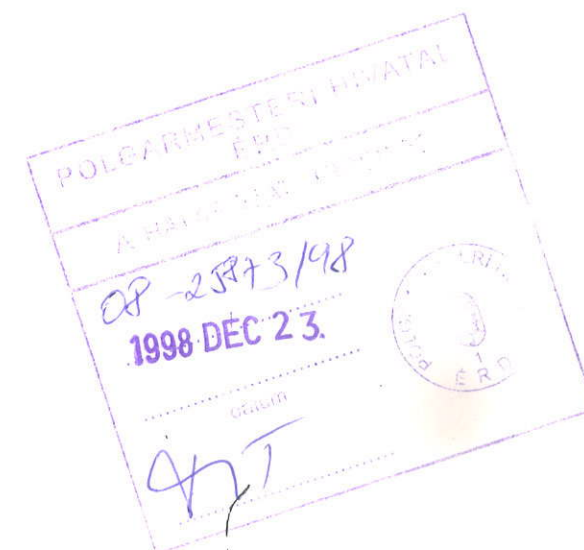


Handwritten signature

MŰHELYCSARNOK MEGVALÓSULÁSI TERVE FENNHARADÁSI ENK. TERV		ÉPÍTÉSZ IRODA KÉKEDI 2030 ÉRD, BAJUSZTÓ U. 43-47 TEL/FAX: 06 23/373-101; 06 60/319-756	
ÉPÍTÉSKÉZÉS HELYE: 2030. ÉRD, FELSŐ U. 9. HRSZ: 22 721.		TERVEZŐ: KÉKEDI GÁBOR 13-0082.	
ÉPÍTETŐ: DÉLBUDA TERSEGI VÍZ ÉS CSATORNAMŰ TÁRSULAT 2030. ÉRD, FELSŐ U. 9. 1958. október 5.		MÉRETARÁNY: 1:100 DÁTUM: 1998. 10. hó RAJZSZÁM: 4.	

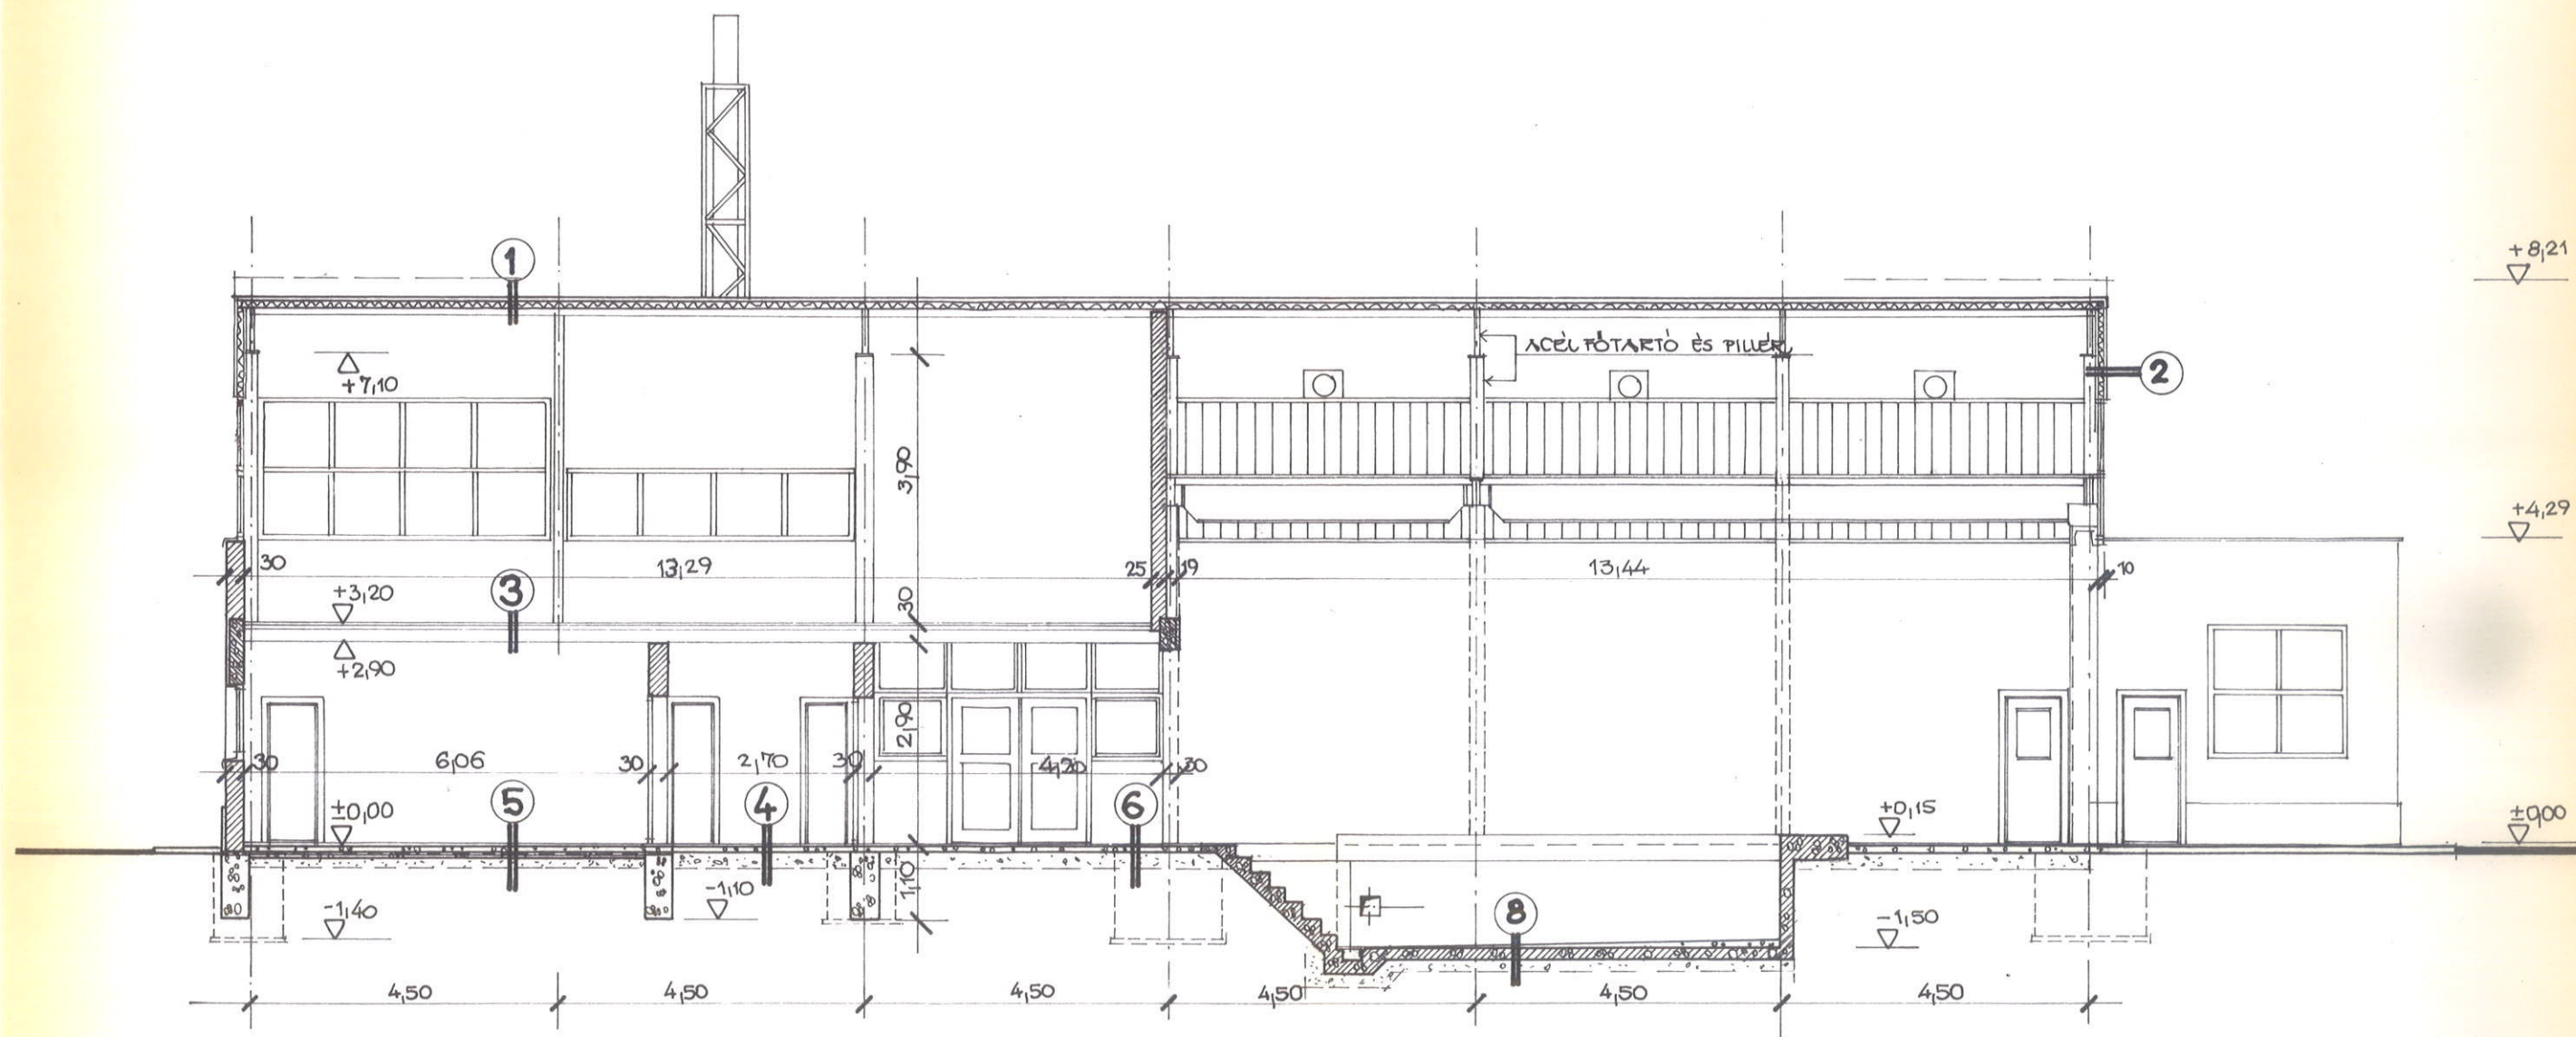

B-B METSZET

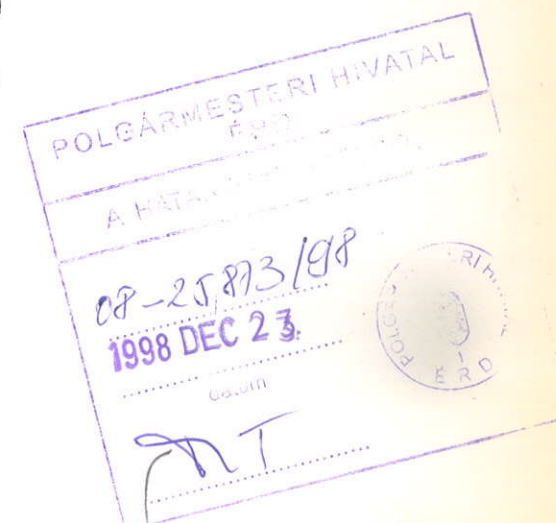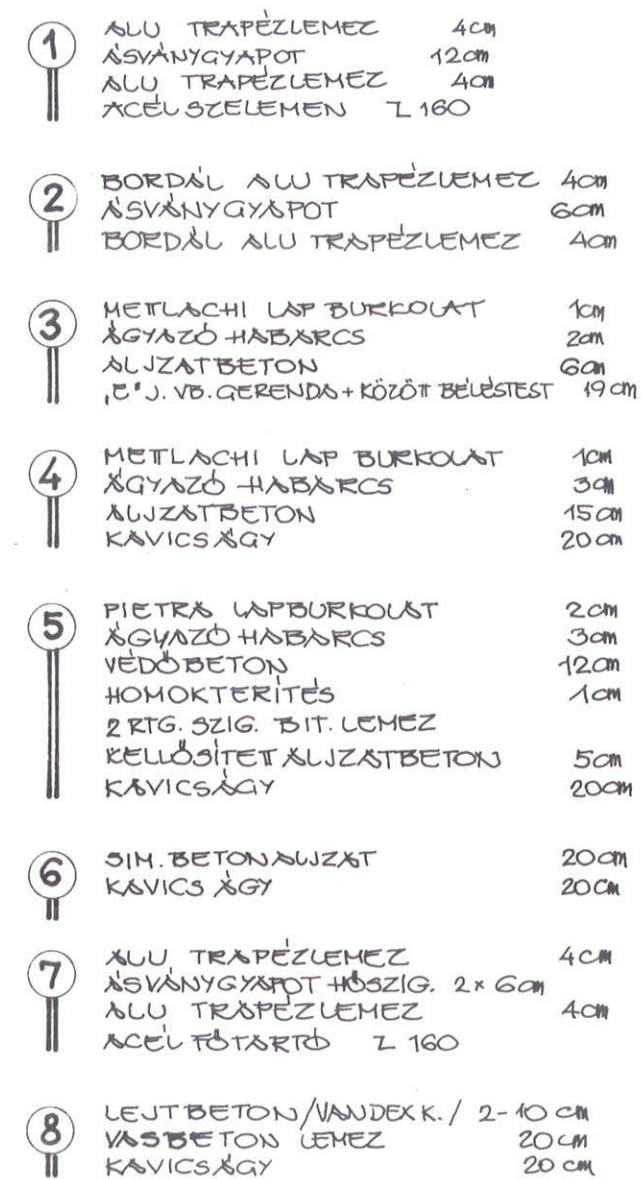


KÉKEDI ÉPÍTÉSZ IRODA Kft
2030 ÉRD, BAJUSZFŐ u. 45-47
TEL/FAX: 06 23/373-101; 06 60/319-756

TERVEZO:
KEKEDI GABOR
13-0082.

RAJZSZÁM: 5.


